


高砂第二街区公園

平成24年高砂第二街区公園土木工事

竣工図

施工者 (有)桜井建材

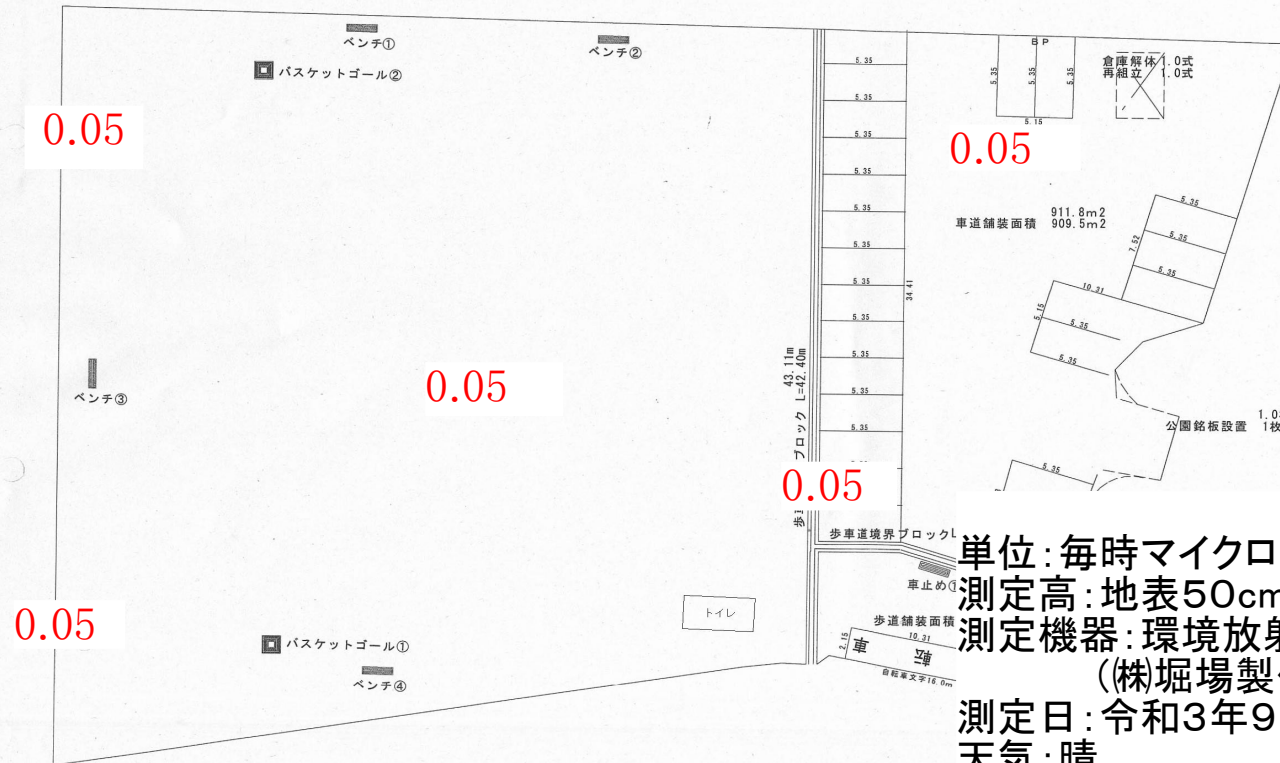

単位: 毎時マイクロシーベルト
測定高: 地表50cm
測定機器: 環境放射線モニタ PA-1000 Radi
(株)堀場製作所社製
測定日: 令和3年9月16日(木) PM
天気: 晴